


用途	収益物件（一棟）・ビル（事務所）物件名：厚木会田ビル				
所在地	住居表示	神奈川県厚木市中町2-9-6			
	地番	神奈川県厚木市中町2-602			
交通	小田急小田原線 本厚木駅 徒歩4分				
地積	849.17 m ² (256.87 坪) 公簿				
価格	16億5000万円（税込）				
地目	宅地	用途地域	商業地域		
容積率	500%		建蔽率	80%	
都市計画法	市街化区域				
防火指定	防火地域		高度指定		
日影規制			都市計画	無・有（ ）	
その他	本厚木駅前土地区画整理事業				
道路	北側約8m（公道） / 南側約6m				
道路負担					
現況		築年	平成05年 3月築	検済	有
建物	構造	鉄骨鉄筋コンクリート造 8階 地下1階			
	延床面積	4173.01 m ² (1262.33 坪)			
引渡し	相談		施工会社		

備考

土地面積実測：849.17㎡（256.87坪）
家屋番号：602番 建物種類：事務所
・境界確定済
・屋上・外壁大規模修繕工事実施中(2024年6月末完工予定)

物件ルート：売主⇒当社

万一、売却済みの場合はご容赦ください。

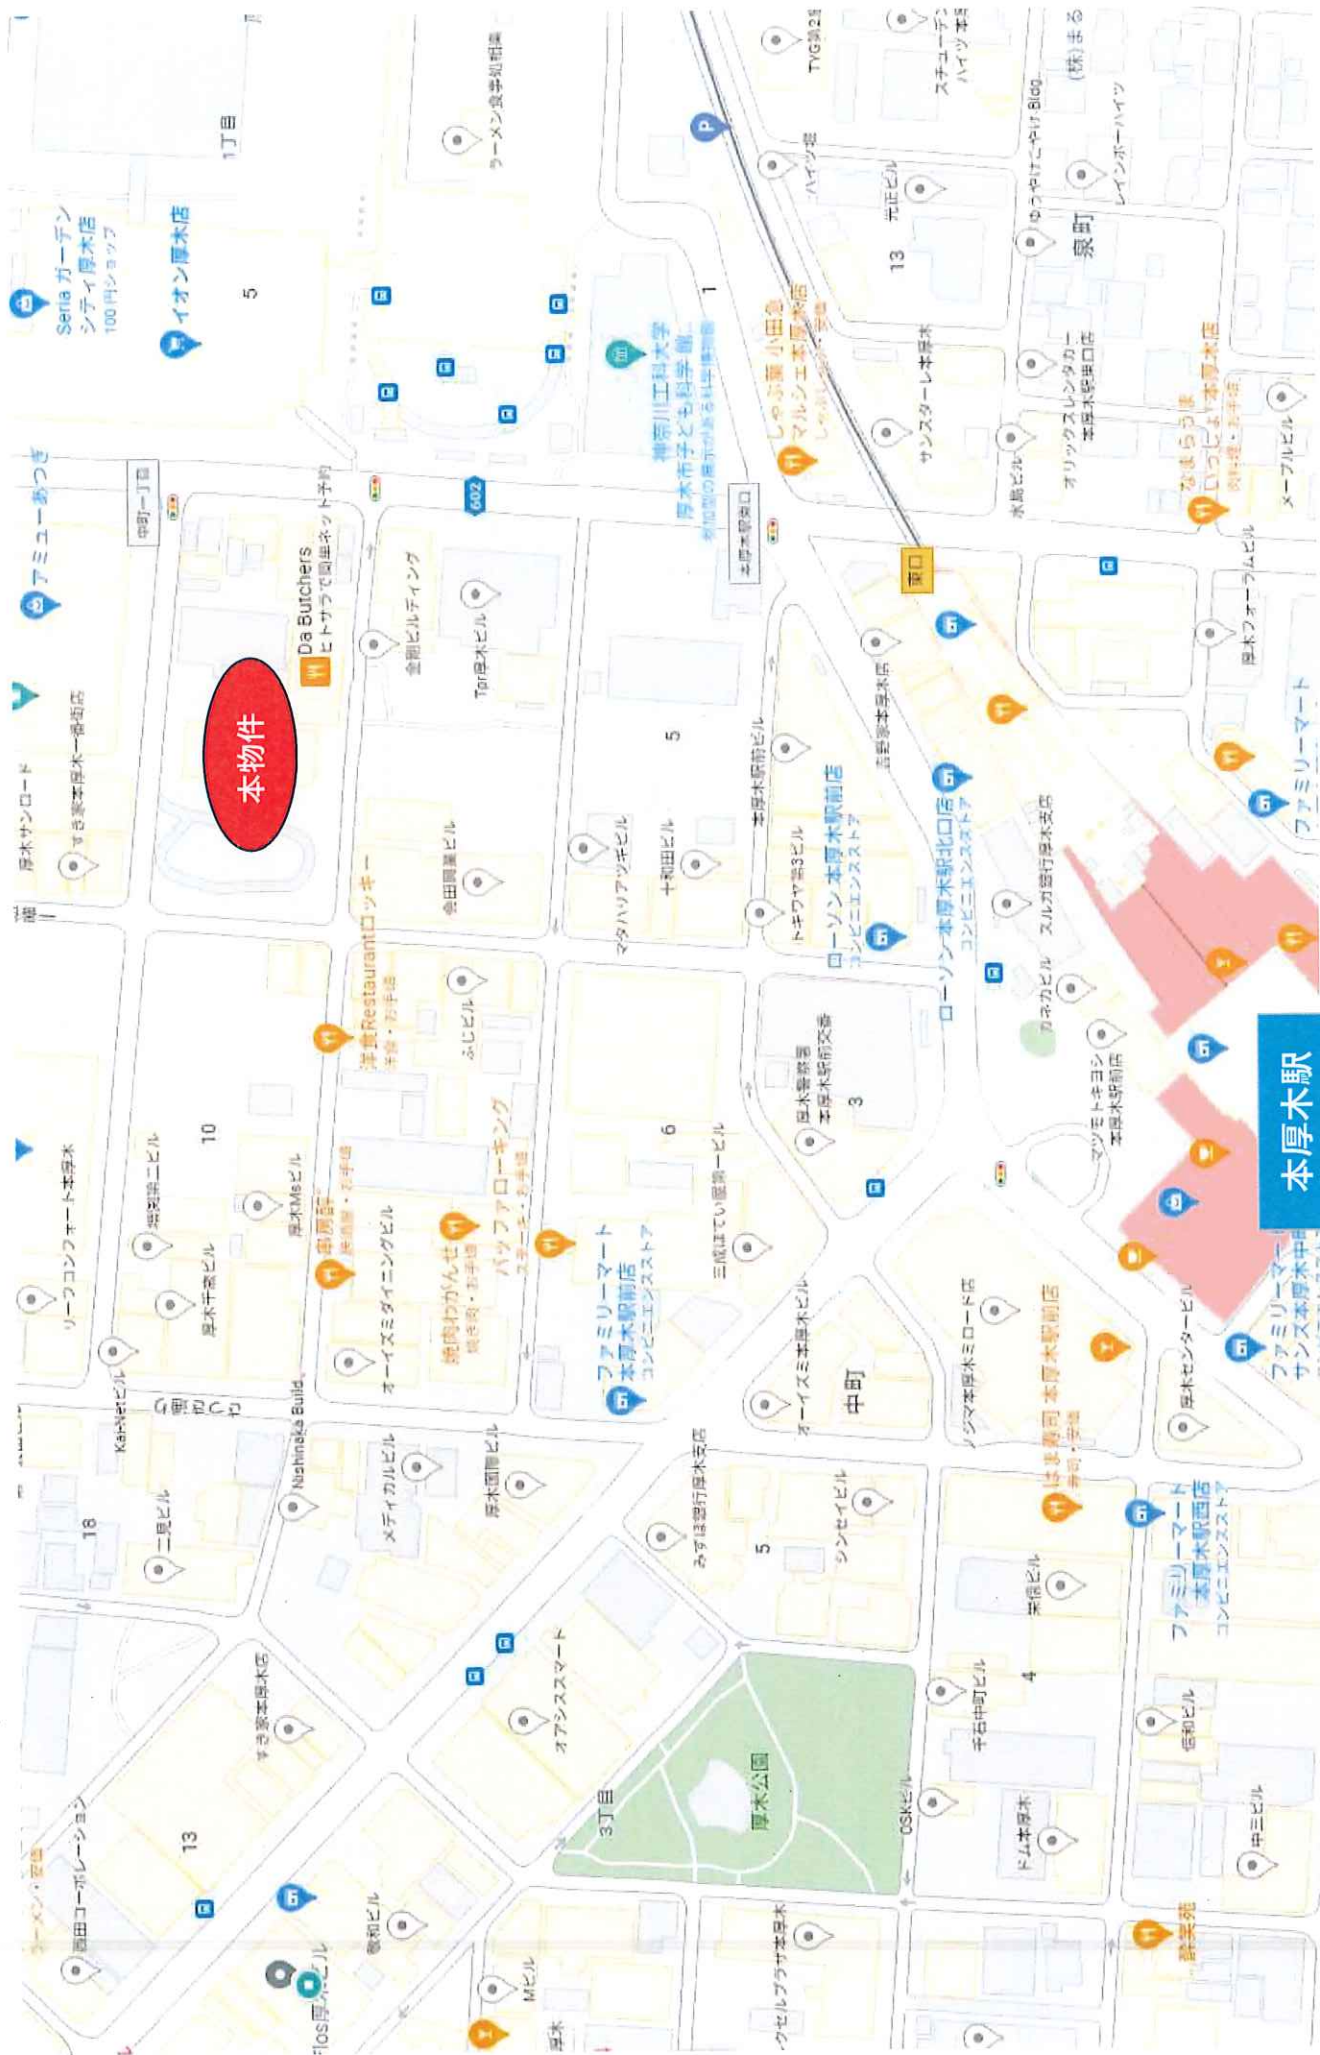

本厚木駅

本物件

ファミリーマート
サンズ本厚木駅前店

ファミリーマート
本厚木駅前店

ファミリーマート
本厚木駅前店

【外観】（南側）



【外観②】（北側）




【エントランス】



【専有部】（基準階）




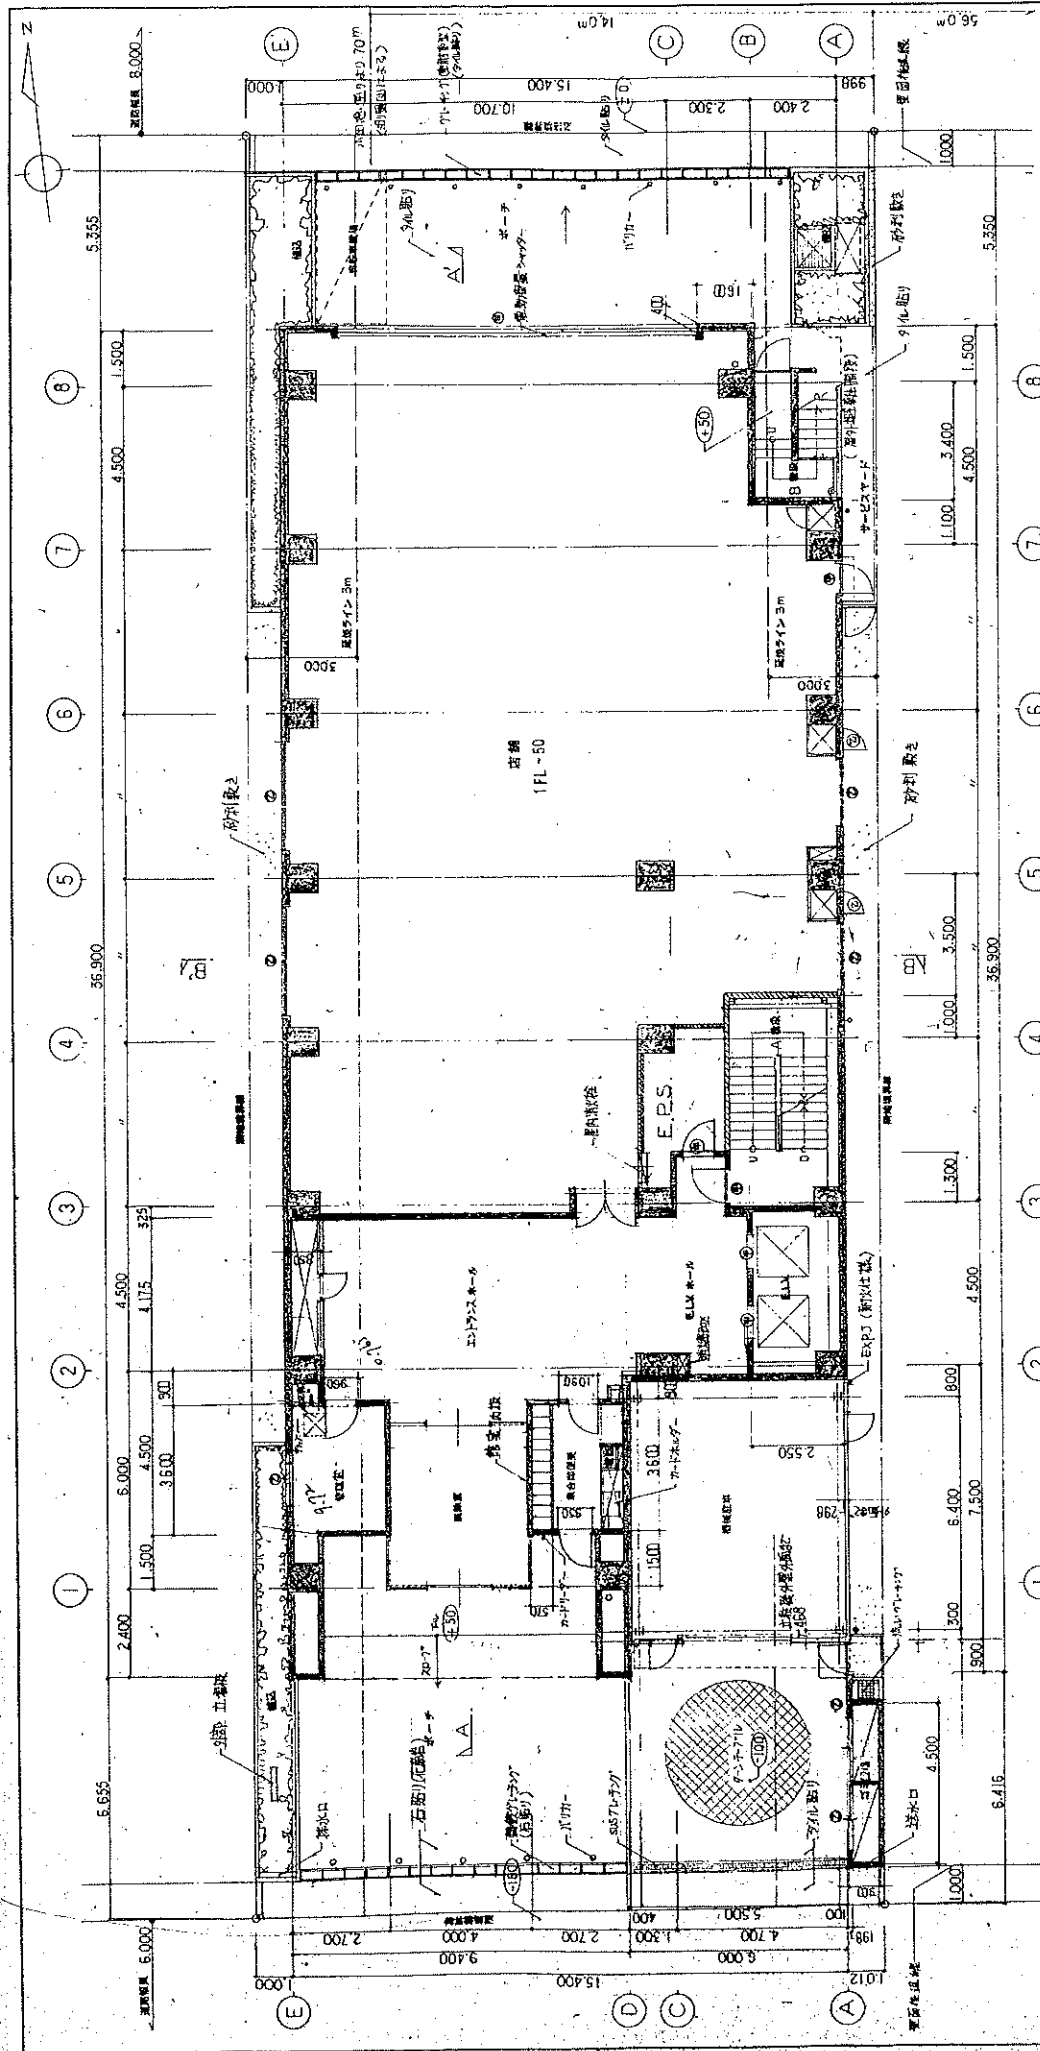



竣工図
93.3.25

図名	1F 平面図
図番	A-7
図尺	1/100
図日	93.3.25
図所	三井不動産株式会社 一部建築士事務所

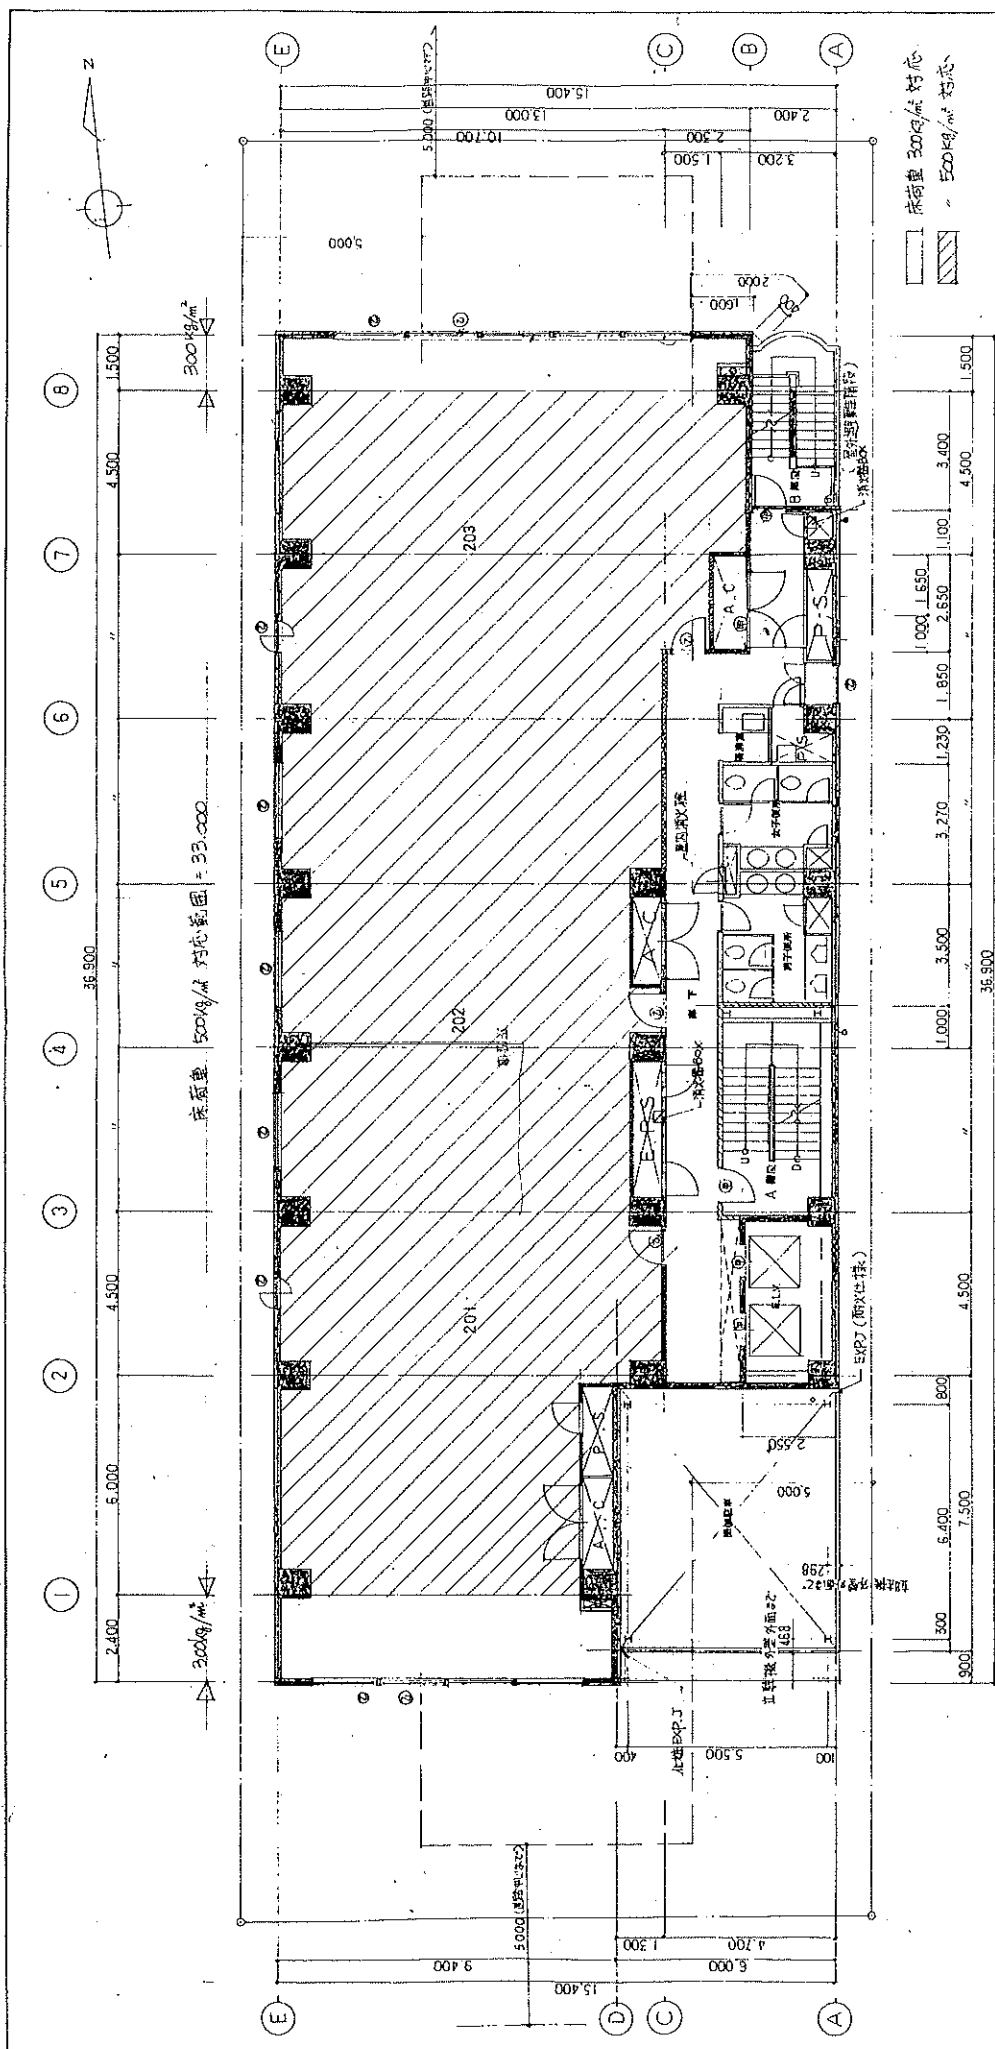


1	2	3	100



[illegible]

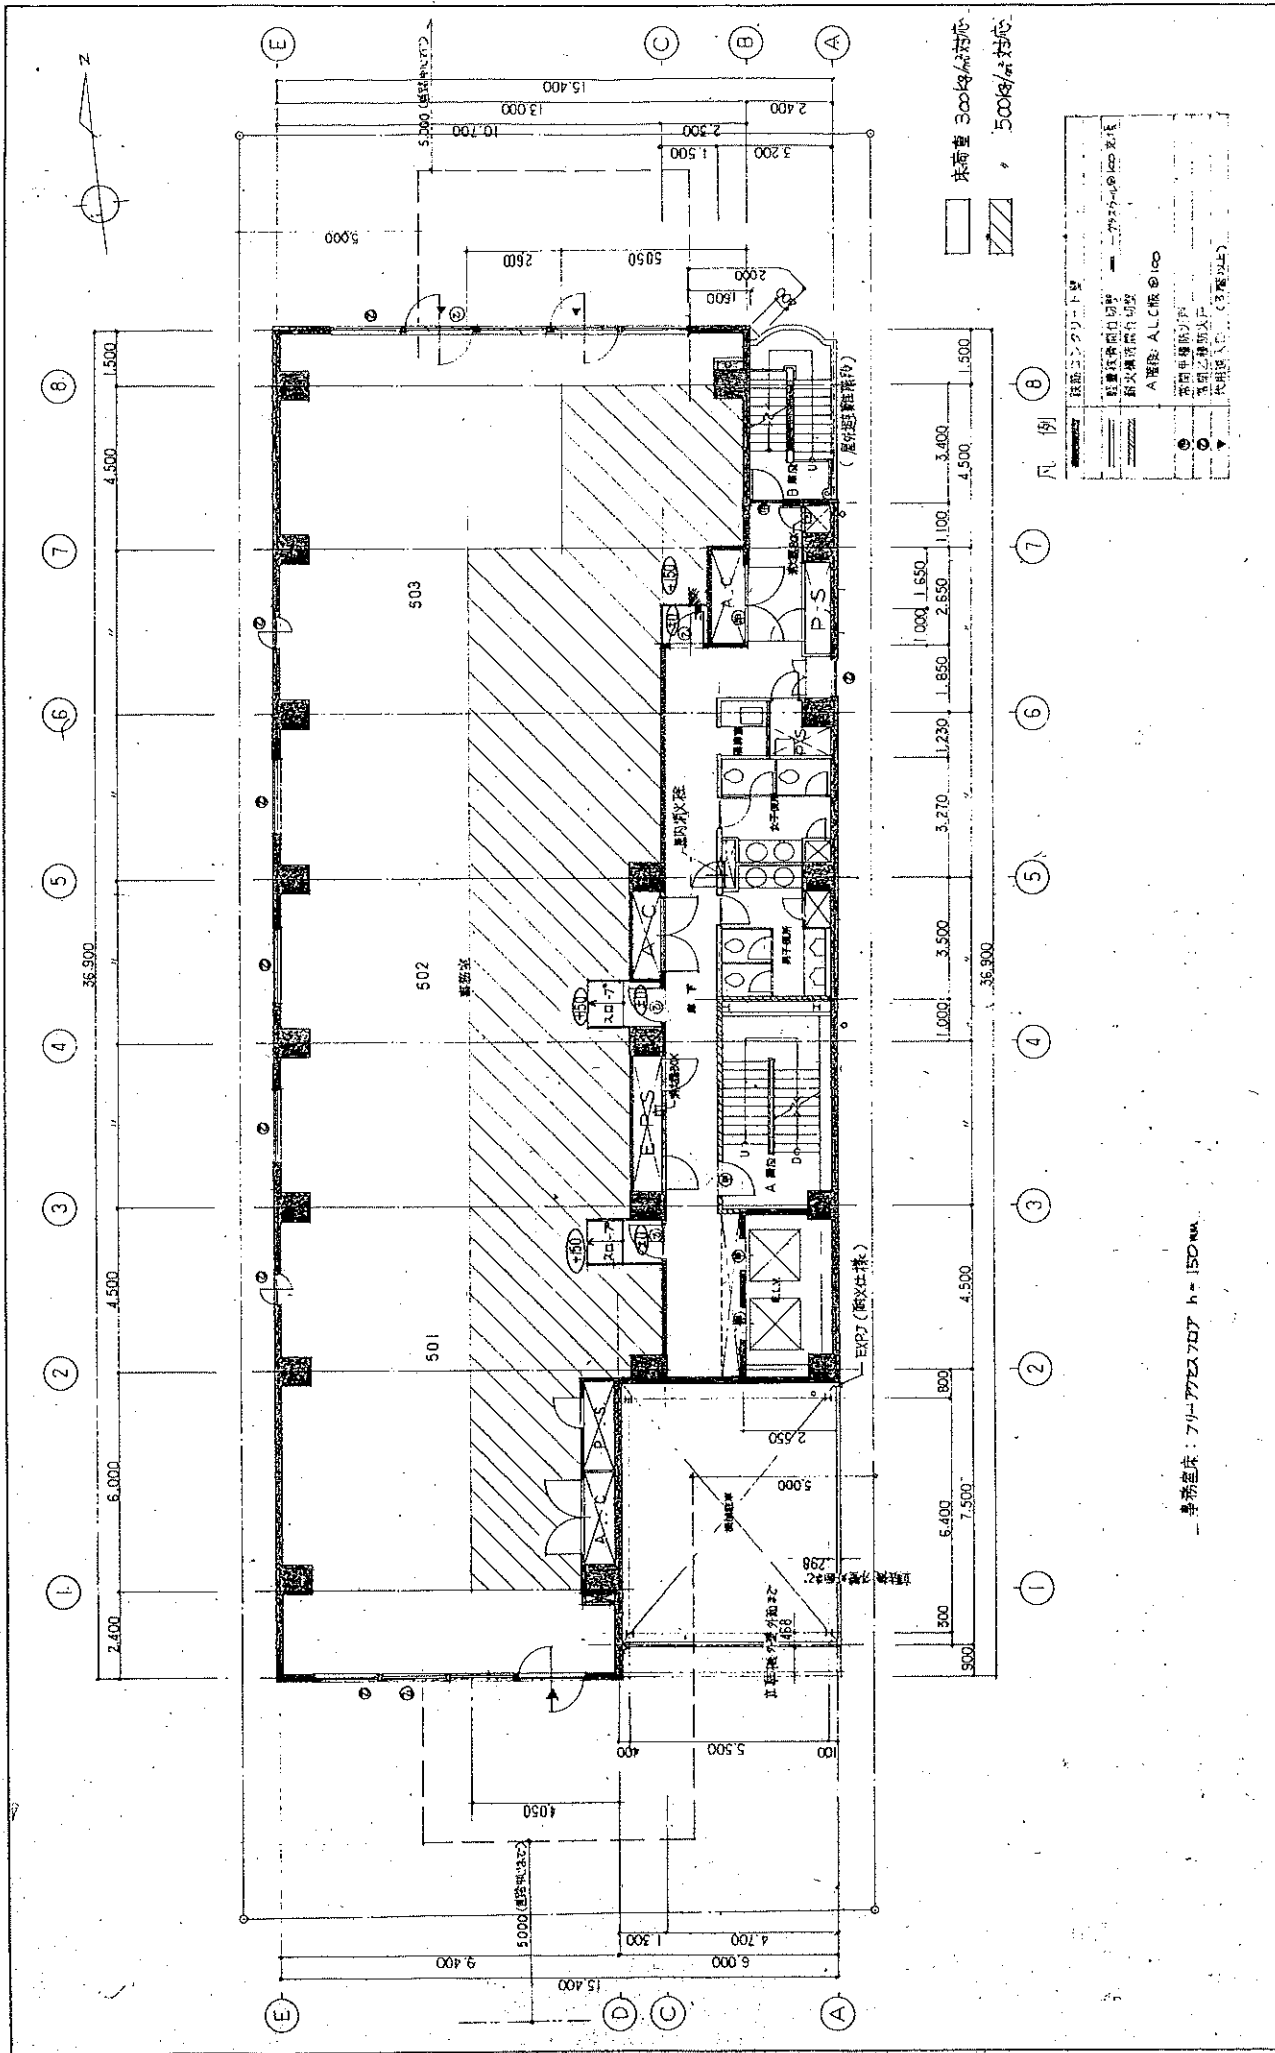


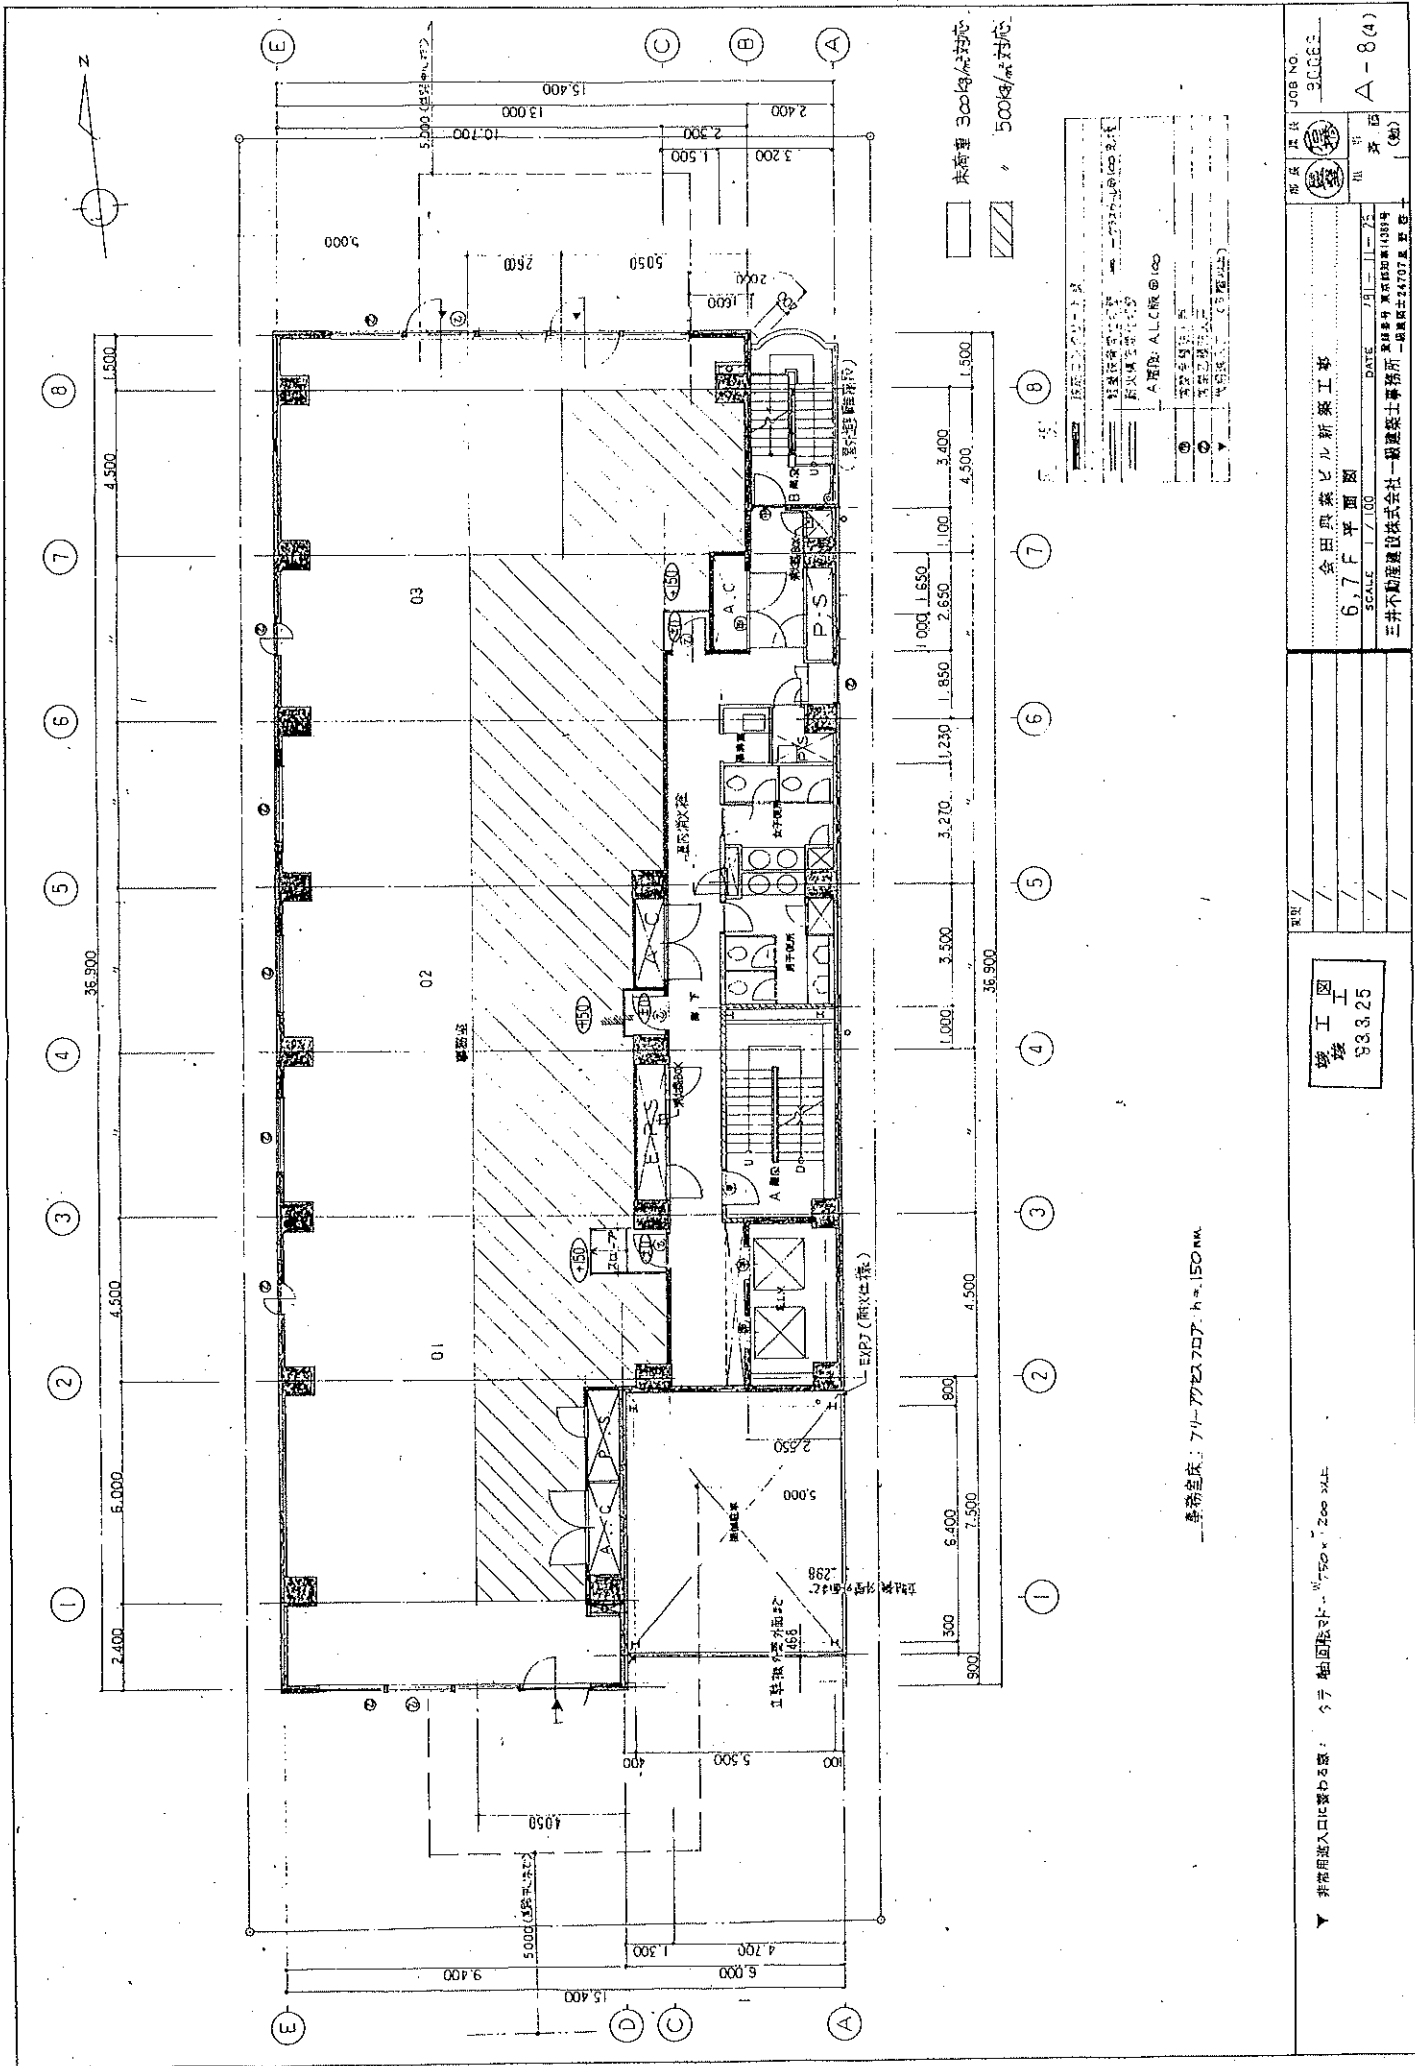

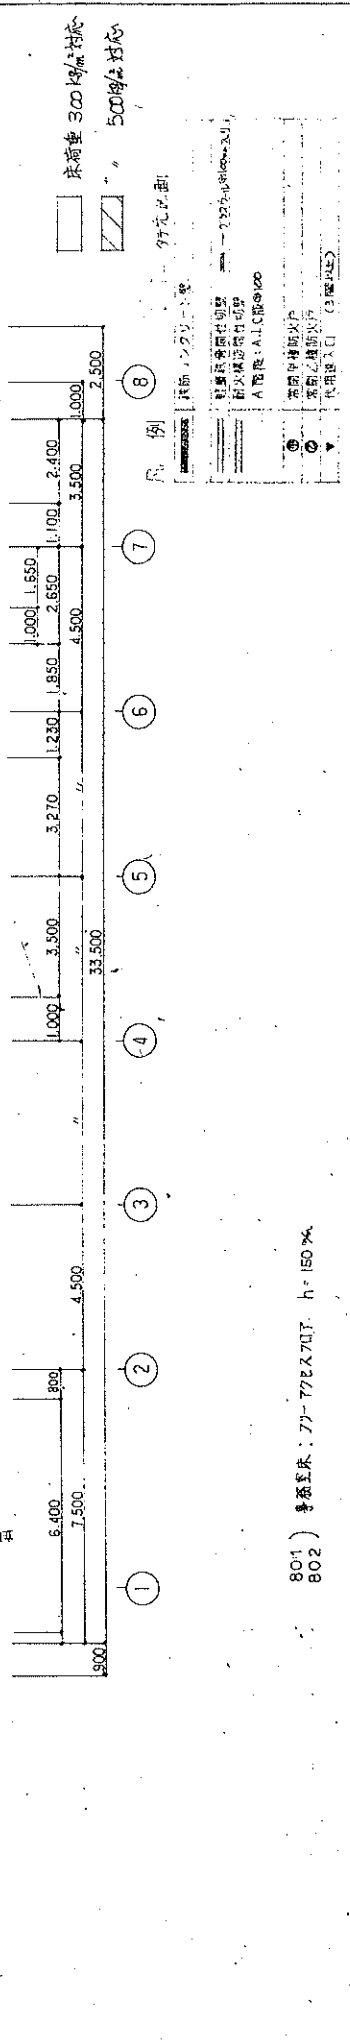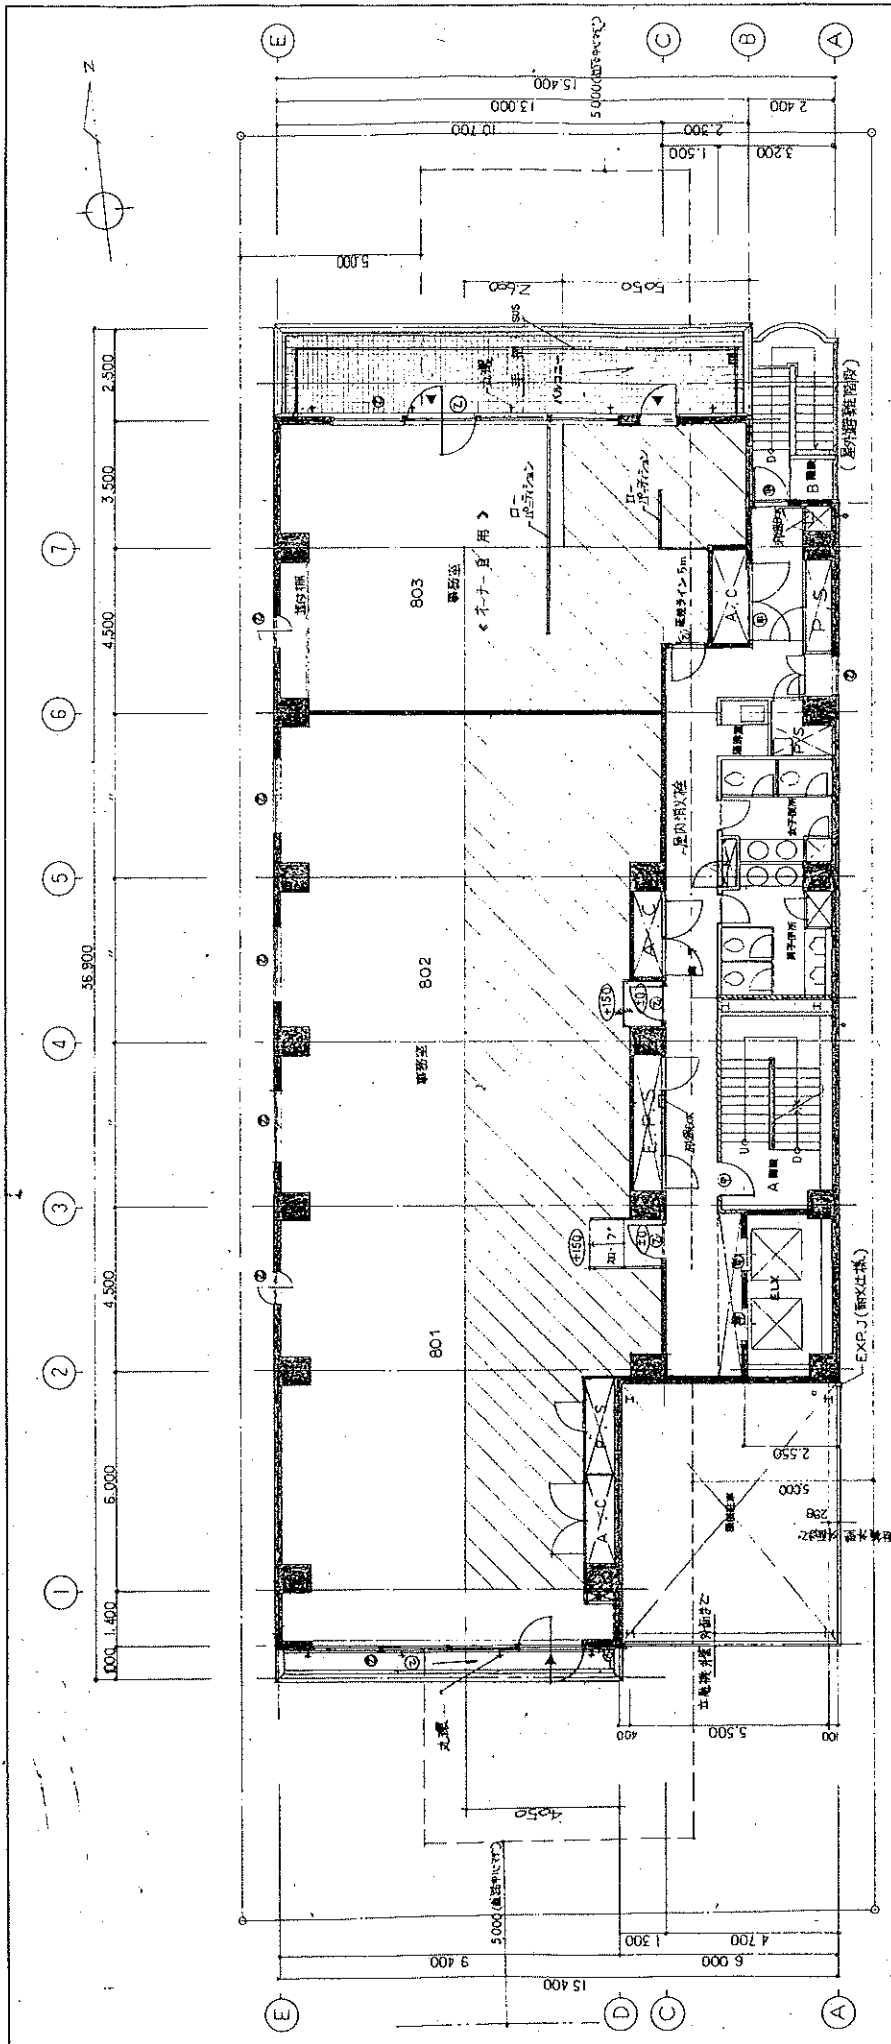



竣工図
93.3.25



※ 非常用出入口に替わる部： 97 軸図転写： 750×1200 以上


金田興業ビル新築工事
8F 平面図
SCALE 1/100
DATE 1991.11.25

図面番 A-9
JOB NO. 90063

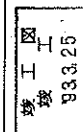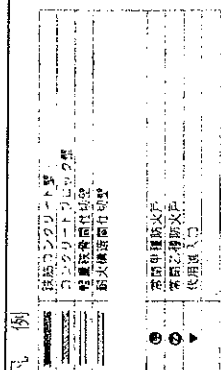[illegible]

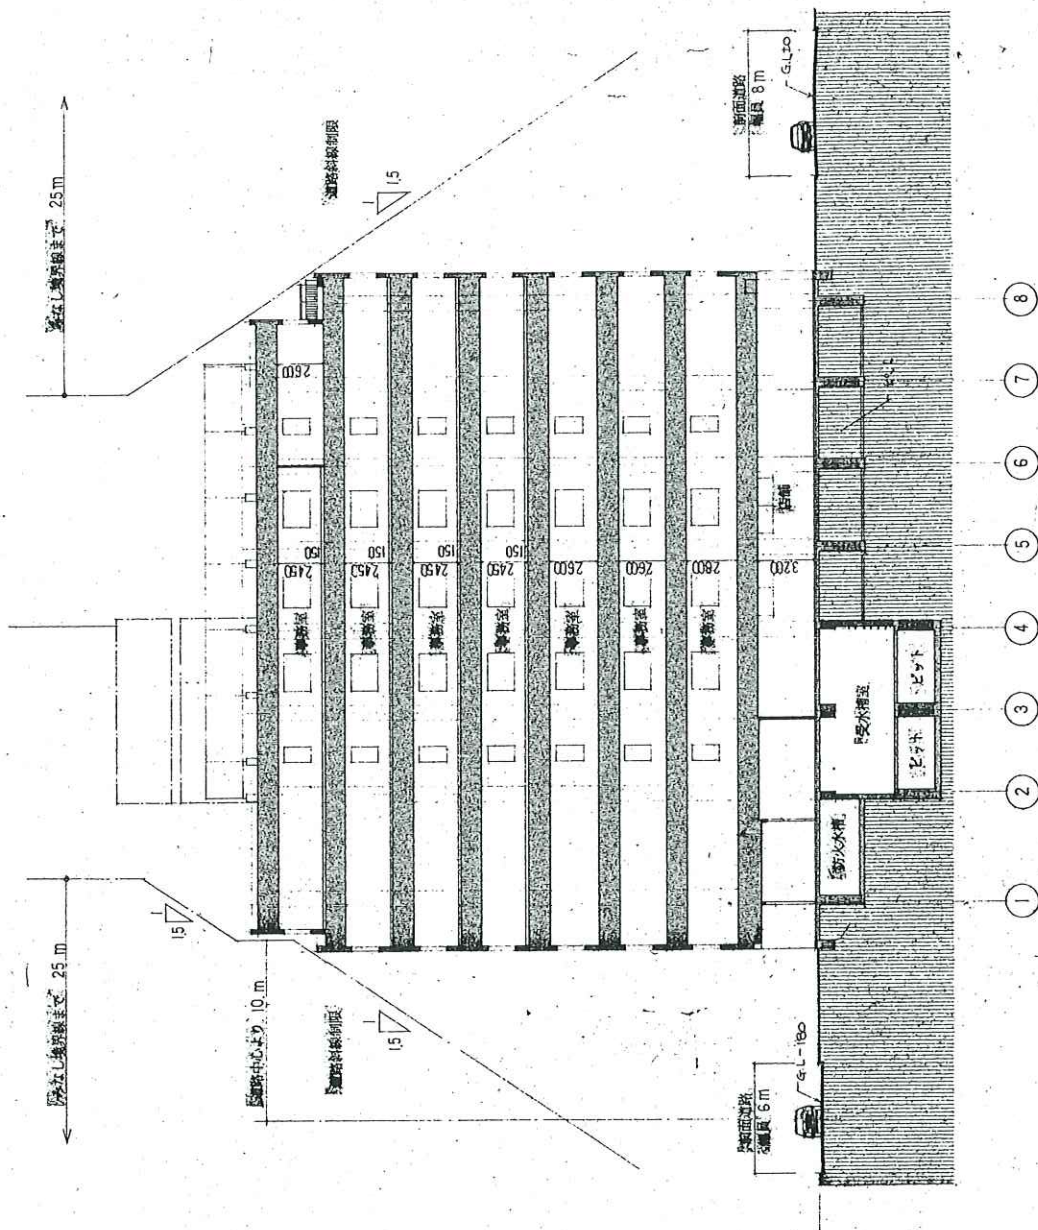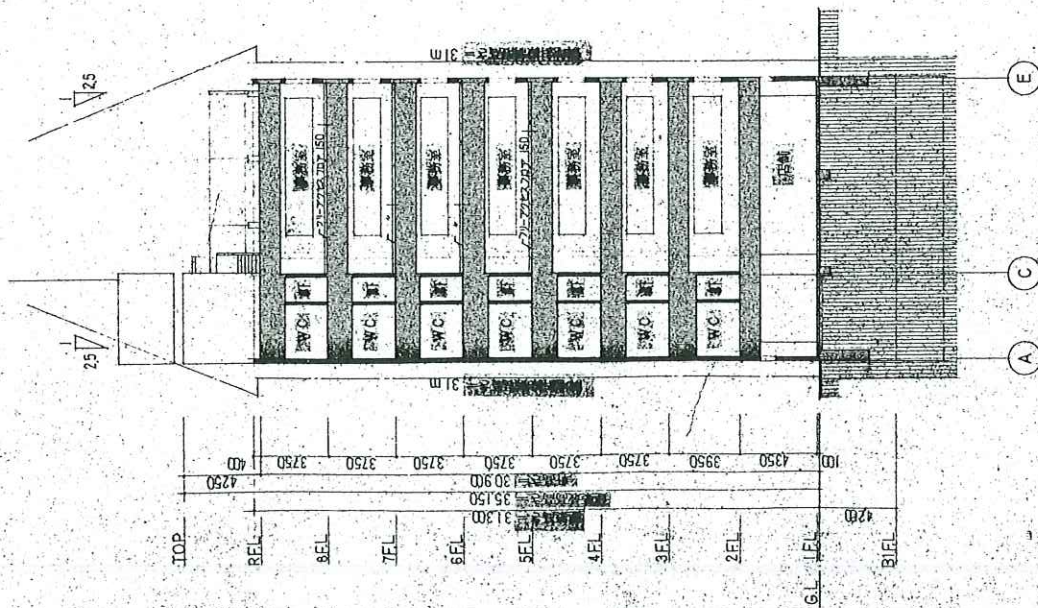

竣工図 93.3.25		図名 (仮称)会田興業ビル新築工事		図章 (印)	JOB NO. 90069
1/		1/		設計 三井不動産株式会社	A-13
1/		1/		監理 三井不動産株式会社	(印)
