



用途	収益物件（一棟）・アパート 物件名：T's Cuore赤羽志茂				
所在地	住居表示	東京都北区志茂1-33-20			
	地番	東京都北区志茂1-33-53、54			
交通	東京メトロ南北線 志茂駅 徒歩4分 / JR京浜東北線、他線 赤羽駅 徒歩14分				
地積	131.41 m ² (39.75 坪) 公簿				
価格	2億4000万円（税込）				
地目	宅地	用途地域	準工業地域（特別工業地区）		
容積率	300% / 200%		建蔽率	60% / 60%	
都市計画法	市街化区域				
防火指定	①防火地域 ②準防火地域		高度指定	①第3種高度地区 ②第2種高度地区	
日影規制	①5h-3h/4m ②4h-2.5h/4m		都市計画	無・有（ ）	
その他	志茂地区地区計画区域、①②新たな防火規制区域				
道路	東側約4.5m（私道）				
道路負担					
現況	賃貸中	築年	令和07年 4月築	検済	有
建物	構造	木造合金メッキ鋼板葺 3階			
	延床面積	131.41 m ² (39.75 坪)			
引渡し	相談		施工会社	株式会社齋藤組	
備考					
・劣化対策等級3取得（最高等級） ・上記土地面積には、9m ² のSB面積を含みます ・IOT設備導入済 ・302.303.305はロフト付					
物件ルート：売主⇒当社					

万一、売却済みの場合はご容赦ください。



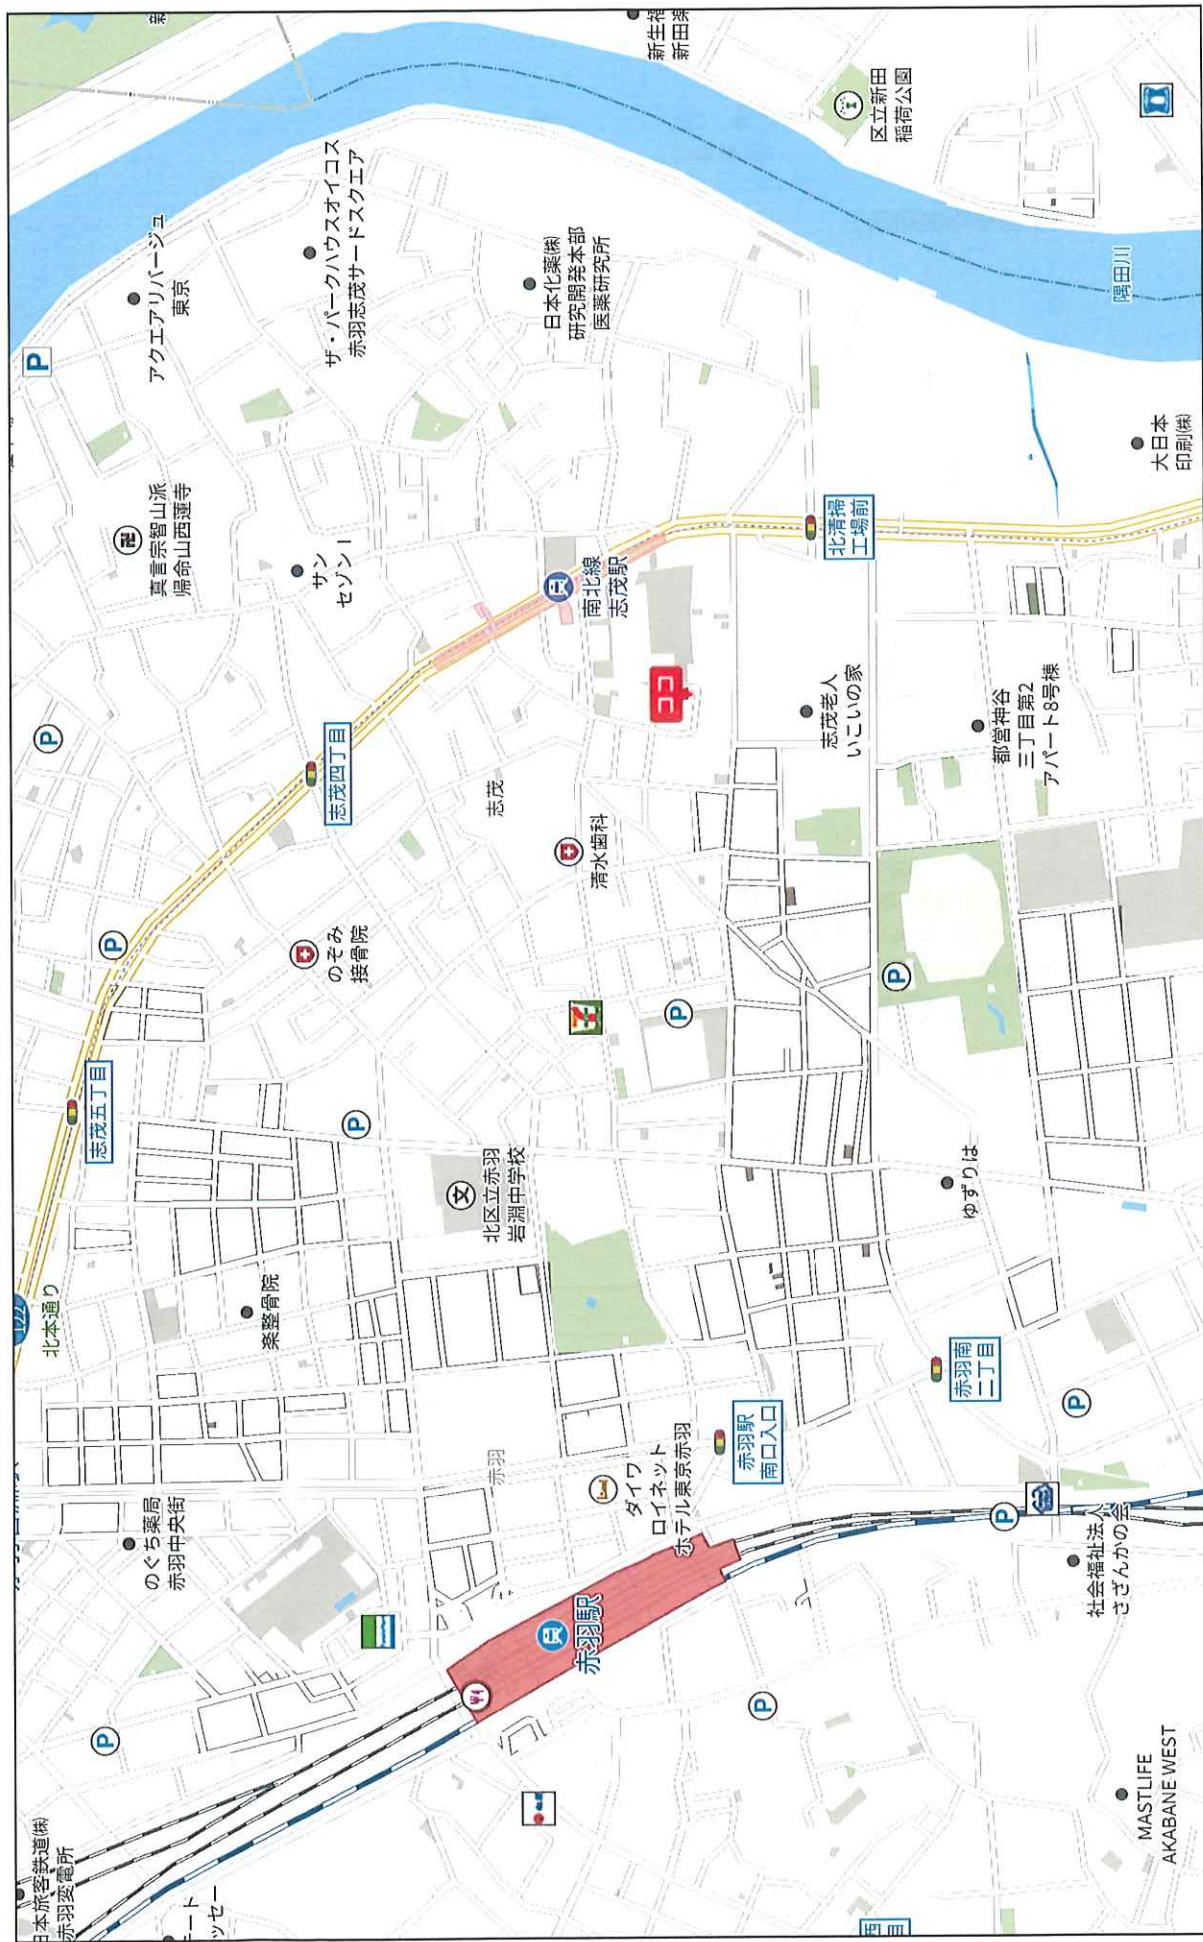

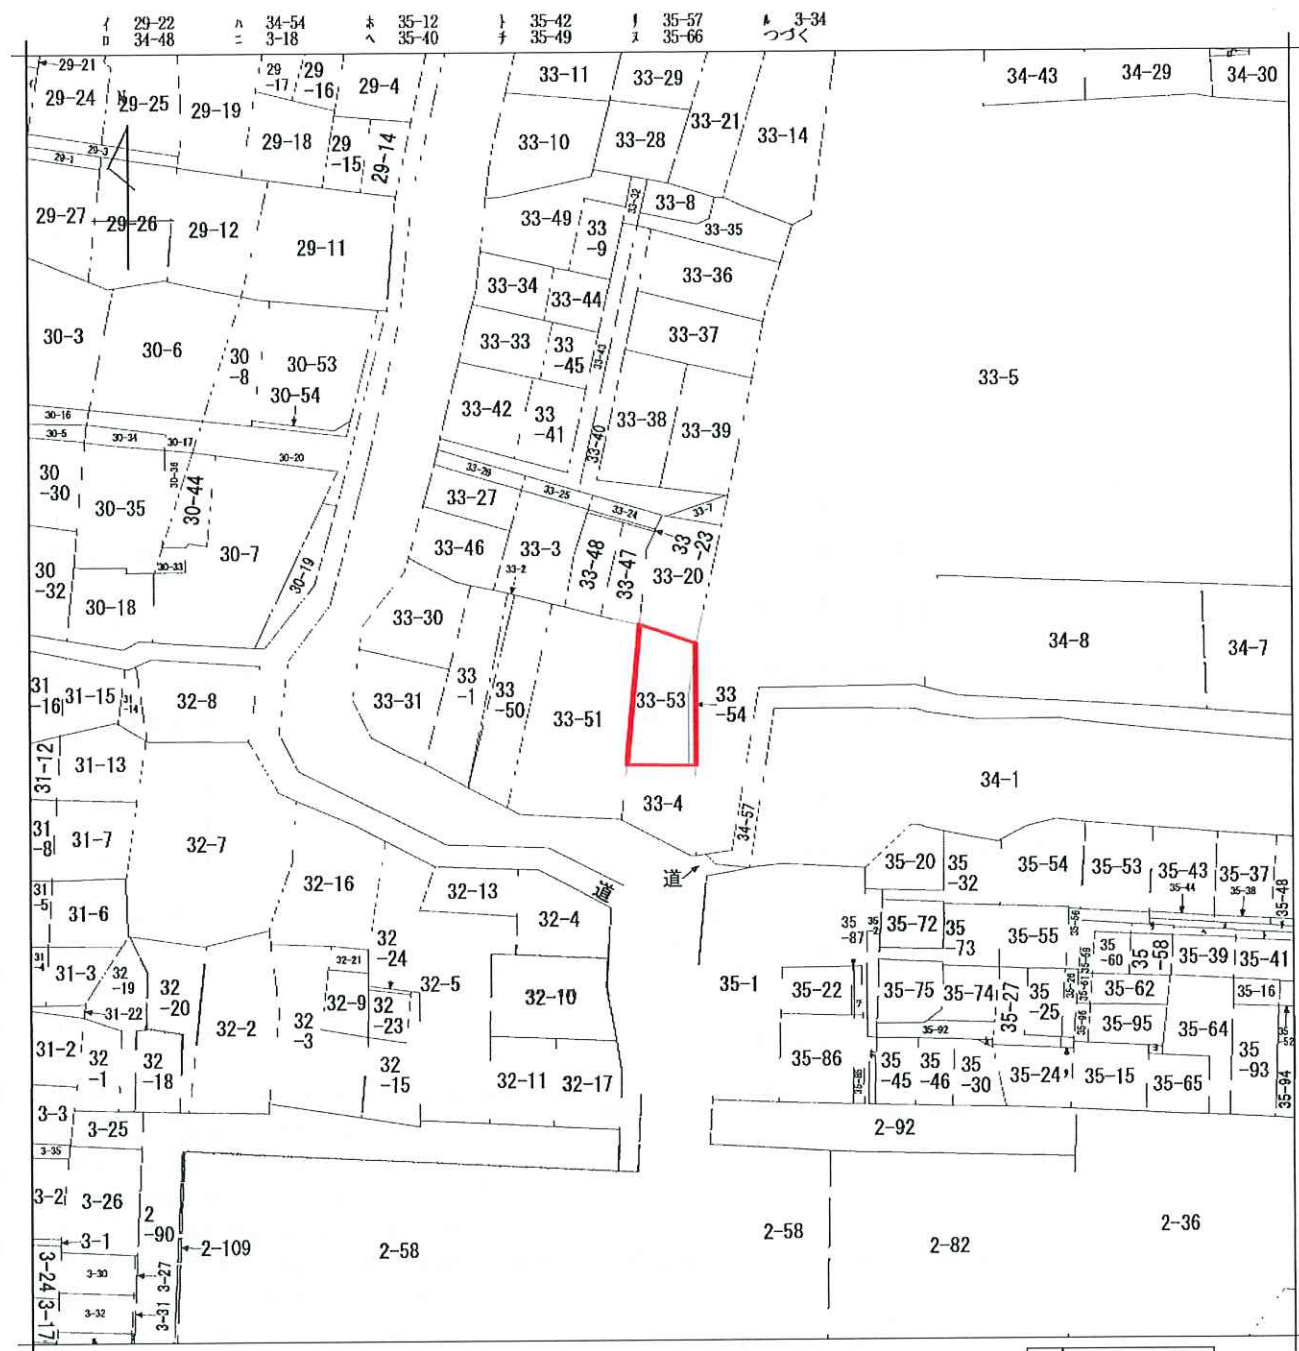

請求部	所在	北区志茂一丁目				地番	33番53			
出力縮尺	1/600	精度区分		座標系番号又は記号		分類	地図に準ずる図面		種類	旧土地台帳附属地図
作成年月日					備付年月日(原図)			補記事項		

登記年月日：令和6年3月6日

これは図面に記載されている内容を確認した図面である
(東京法務局北出支所登録)
令和6年3月8日 さいたま市地方法務局北出支所

地積測量図

地番 33-4-33-53-33-54

土地の所在 北区志茂一丁目

地積求積表

地番	測点	Xn	Yn	(Xn-1 - Xn-1)Yn
33-4	測点	504.290	987.686	9840.172544
	4P4	500.347	989.108	3812.596128
	SP12	500.474	999.319	10284.991148
	A1	510.639	997.880	60122.494720
	A2	510.618	996.933	2221.360724
A3	510.411	987.826	-6250.962928	
	倍面積			176.45544
	地積			88.227720

地番	測点	Xn	Yn	(Xn-1 - Yn-1)Yn
33-53	SP11	524.182	995.963	8618.067839
	MP85	526.506	988.168	-13608.061528
	A3	510.411	987.826	-15694.579488
	A2	510.618	996.933	7419.175386
	SB6	517.853	996.036	15510.232304
			倍 面積	244.834513
		地 積	122.4172565	

地番	③ 33-54			
		Xn	Yn	$(X_{n-1} - X_n)Y_n$
測点				
SP11	524.182	995.963		7184.877082
S86	517.853	996.036		-13510.232304
A2	510.618	996.933		-7191.874662
A1	510.639	997.880		13535.244320
		倍面積		18.014436
		面積		9.0072180
		地積		9.00 m ²

合計 219.6512465

基点の名義及び座標値

測点名	X	Y	座標	名義
T0	543.175	997.829	金庫底	トラハ一
T1	500.000	1000.000	金庫底	トラハ一
T9	514.973	1001.345	金庫底	トラハ一
T32	503.841	986.568	金庫底	トラハ一
B2	524.510	1001.984	土留	留
B3	510.143	1004.283	土留	留
KP14	498.699	1000.088	金庫底	留
KP27	498.667	998.287	金庫底	留
MP31	502.404	987.448	金庫底	留
MP70	503.769	974.004	金庫底	留
MT62	502.381	984.214	金庫底	留

作成者 埼玉県川口市大字里1丁目1番地252
土地家屋調査士 市川友博

申請人 稲垣明、小金井きよ子、谷神文子
縮尺 1/250

凡例



測量点の種別	記号
境界点	①
コンクリート杭	②
土留	③
金庫底	④

測量年月日	令和6年2月27日
測量所	株式会社


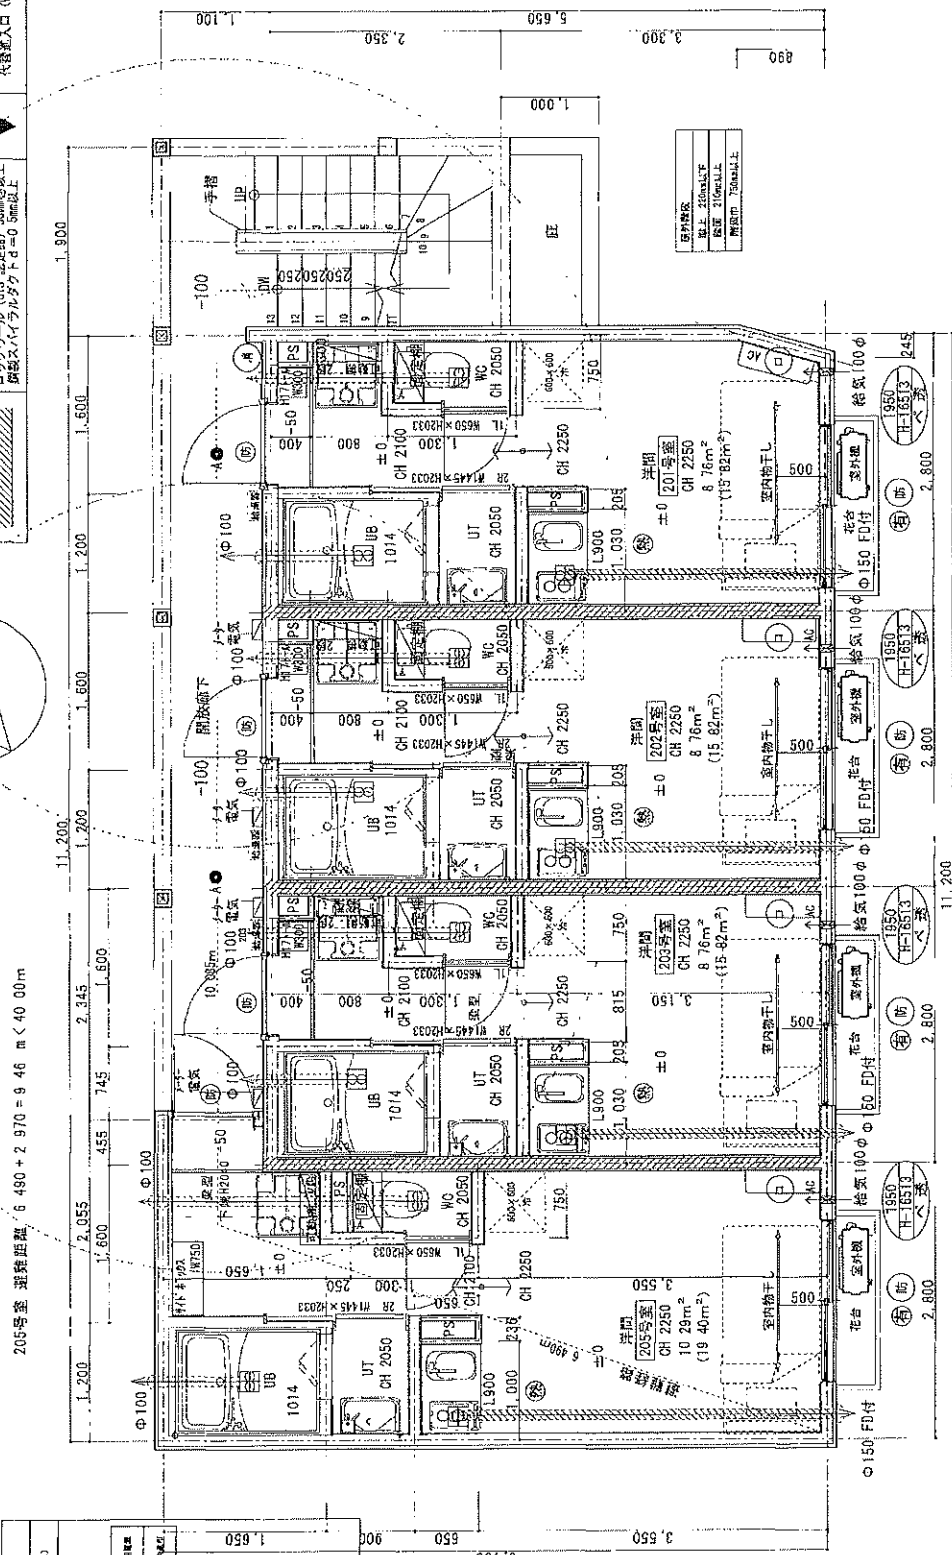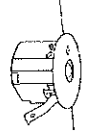


（ハ）	階段はし（1階）		卓上	
（ロ）	避難はし（2階）	防火設備	支度室 1B179 引込室 1B268	
（ホ）	浴室		防火設備	避難性耐火構造設備（常時閉鎖式） 構造性能等級4以上に相当する耐火設備
（ヘ）	浴室		柱	
（ヘ）	浴室		換気扇	
（ヘ）	浴室		換気扇	
（ヘ）	浴室			

一級建築士事務所 I・D・E	宮田雄士 一級建築士 第239443号	工事名称	東京都北区志茂1丁目計画	作図年月日	20250410	図面番号	竣工図
		図面名称	2階平面図	図尺	1/50		

ハ	造壁はこ (3階)	壁型
ロ	造壁ロープ (2階)	防火壁
リ	消火器	防火設備

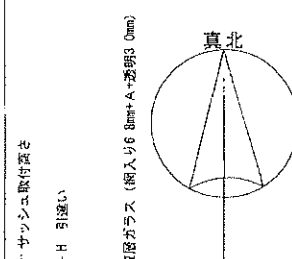

- 1 ガラスコンロの周りの型は火災予防条例に準じて施工する。
- 2 台所の火災コンロ周りは可燃物から15cm以上撤す。上部1.0m撤すコンロ周りの仕様を防火機とす。
- 3 室内は上げ、建具はすべてF☆☆☆☆材を使用し、収束、天板等はF☆☆☆☆材を使用する。
- 4 床は、アスベスト、クロロビリウムを含む材料は使用しない。
- 5 建築材料の品質については、建築37条に適合するものとする。
- 6 防火設備 (外装開口部で建築基準法に定める箇所) は、建築37条に適合するものとする。
- 7 防火設備 (外装開口部で建築基準法に定める箇所) は、建築37条に適合するものとする。
- 8 玄関及びエントランスはスラット厚0.3mm以下で特殊工法なく外断より断熱できるものとする。
- 9 シャッターはスラット厚0.3mm以下で特殊工法なく外断より断熱できるものとする。
- 10 屋外設備は耐火機とのうち耐火性能を満足し、ガイドラインに準拠するものとする。
- 11 花台は耐火機による。
- 12 各住戸の開口部は東京都市計画第19条に適合するものとする。

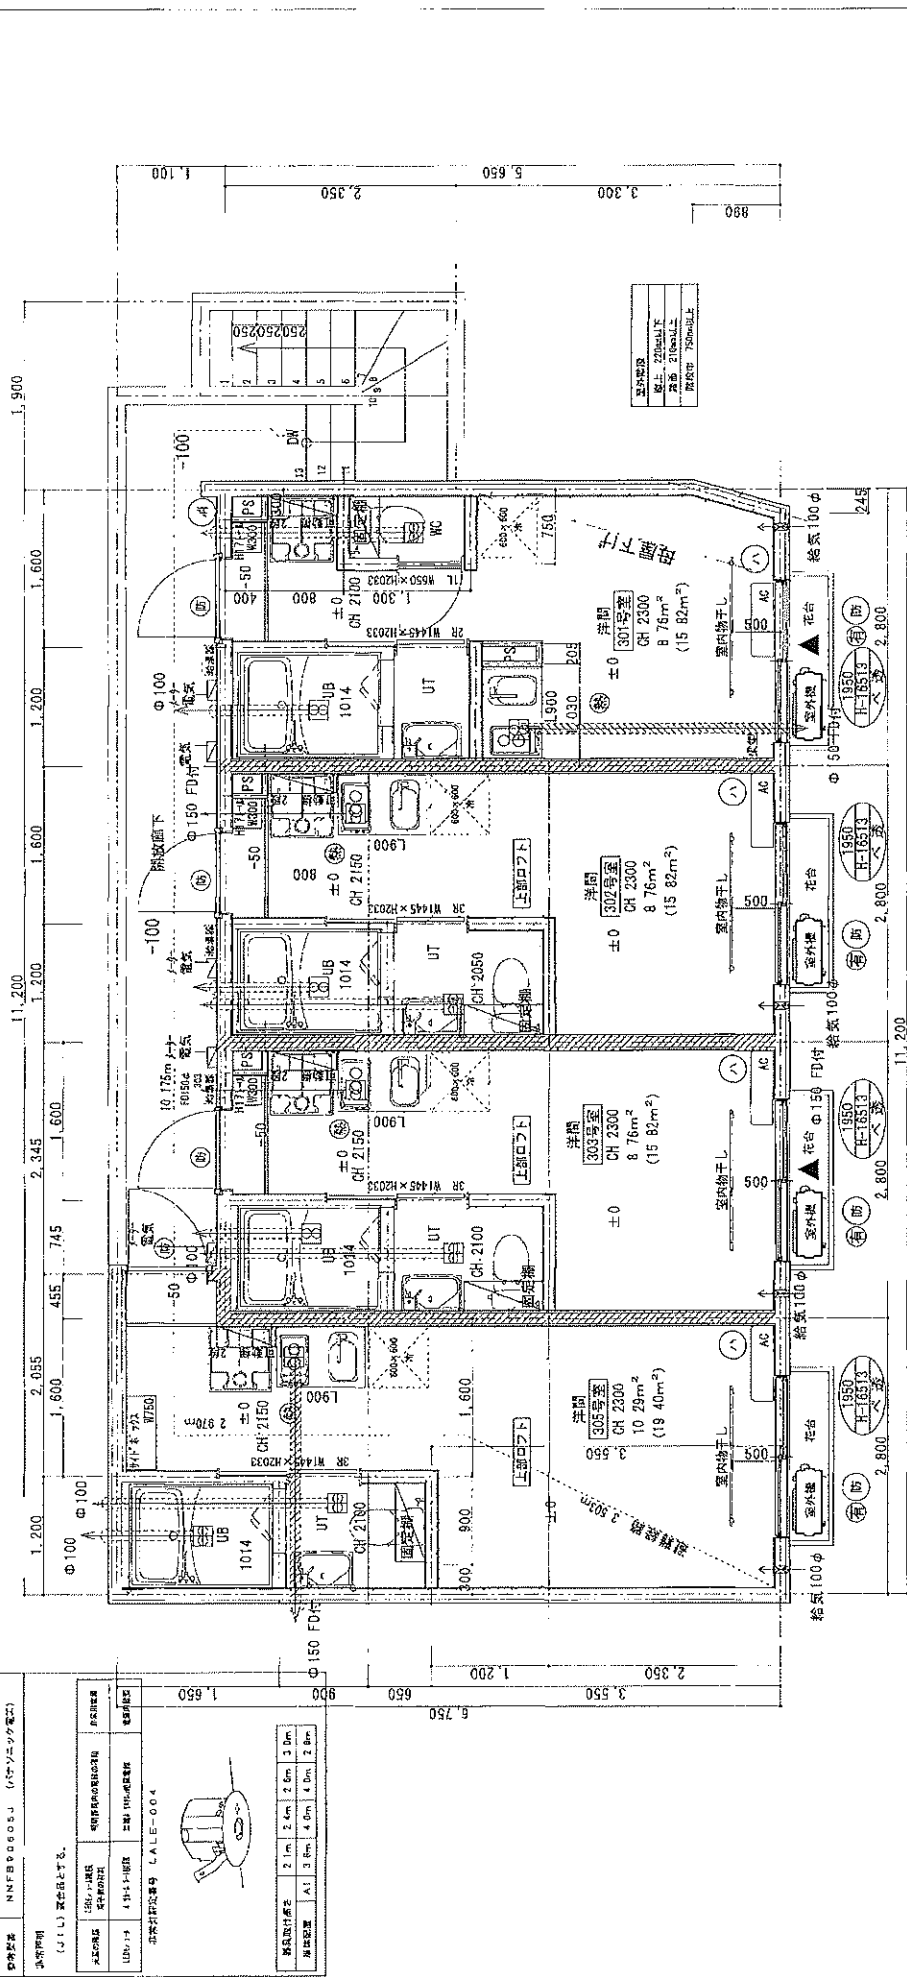

作成年月日	20250411	図面番号	竣工図
作成者	井出 留也	図面名称	3階平面図

T's Cuore赤羽志茂 レントロール

■貸室

(円 税抜)

階	用途	間取り	賃貸面積 ㎡	坪	契約者	賃料	共益費	共通費+賃料	坪単価 (賃・共)	期間 開始 終了	稼働敷金	備考
101	住居	1R	15.82	4.78	個人	73,000	6,000	79,000	16,527	2025/10/13 ~ 2027/10/12	73,000	
102	住居	1R	15.82	4.78	空室	73,000	6,000	79,000	16,527	~		募集賃料
103	住居	1R	15.82	4.78	空室	73,000	6,000	79,000	16,527	~		募集賃料
105	住居	1R	19.40	5.86	法人	80,000	6,000	86,000	14,676	2025/10/22 ~ 2027/10/21	160,000	
201	住居	1R	15.82	4.78	個人	75,000	6,000	81,000	16,946	2025/8/30 ~ 2027/8/29	75,000	
202	住居	1R	15.82	4.78	法人	75,000	6,000	81,000	16,946	2025/8/5 ~ 2027/8/4	75,000	
203	住居	1R	15.82	4.78	法人	75,000	6,000	81,000	16,946	2025/10/5 ~ 2027/10/4	150,000	
205	住居	1R	19.40	5.86	法人	82,000	6,000	88,000	15,017	2025/9/13 ~ 2027/9/12	164,000	
301	住居	1R	15.82	4.78	個人	75,000	6,000	81,000	16,946	2025/9/1 ~ 2027/8/31	150,000	
302	住居	1R+ロフト付	15.82	4.78	個人	78,000	6,000	84,000	17,573	2025/10/20 ~ 2027/10/19	78,000	
303	住居	1R+ロフト付	15.82	4.78	個人	78,000	6,000	84,000	17,573	2025/10/11 ~ 2027/10/10	156,000	
305	住居	1R+ロフト付	19.40	5.86	個人	85,000	6,000	91,000	15,529	2025/10/19 ~ 2027/10/18	85,000	
12区画			200.58	60.67		922,000	72,000	994,000	16,384		1,166,000	

(税抜)

【年間 概算収入】※満室想定	
貸 室	11,928,000円
合 計	11,928,000円

994,000 円／月

【※面利回り】※満室想定	
11,928,000円	= 5.11%
233,000,000円	

(税抜)

【年間 概算支出】※固定費のみ	
建物管理費	480,000円
インターネット設備料	139,680円
IoT設備管理費	18,000円
固定資産税・都市計画税	341,675円
合 計	979,355円

40,000 円／月
11,640 円／月
1,500 円／月

令和7年度固都税額内訳		
	固定資産税	都市計画税
土 地	281,380円	60,295円
建 物	-	-

※令和7年度新築物件につき未定